



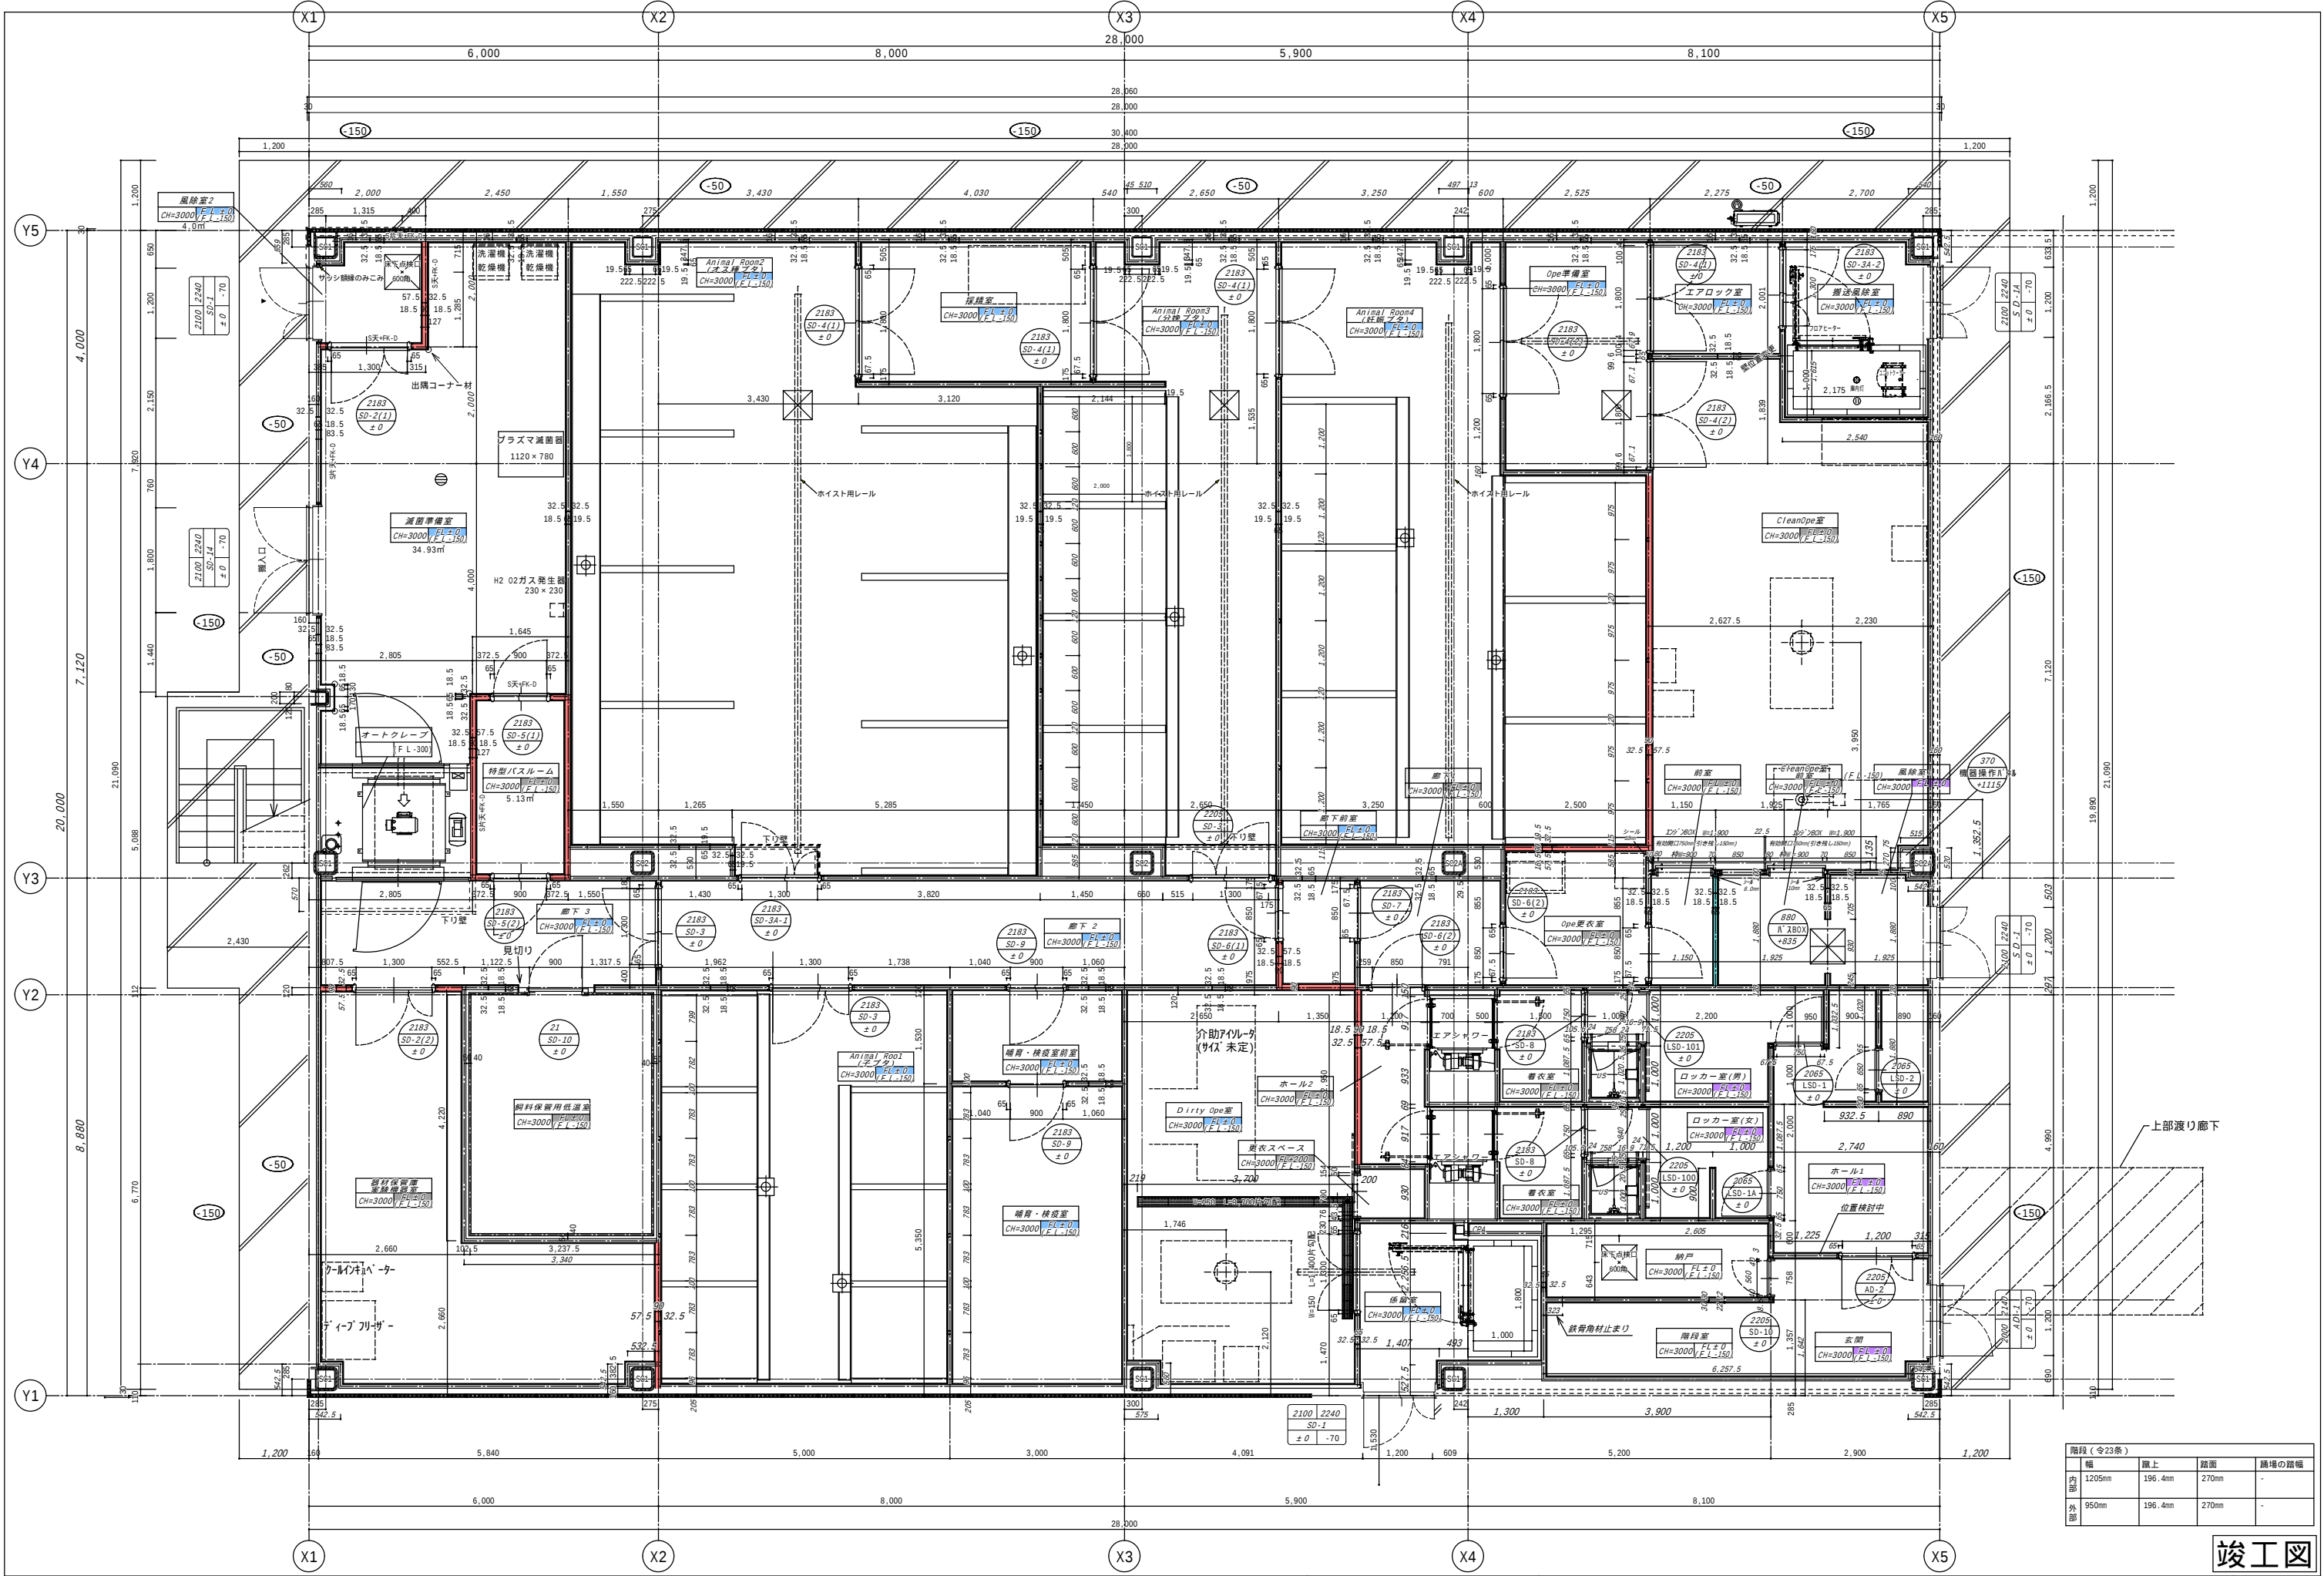

階段（全23条）			
幅	踊上	踊下	踊場の幅
内部	1205mm	196.4mm	270mm
外部	950mm	196.4mm	270mm

竣工図

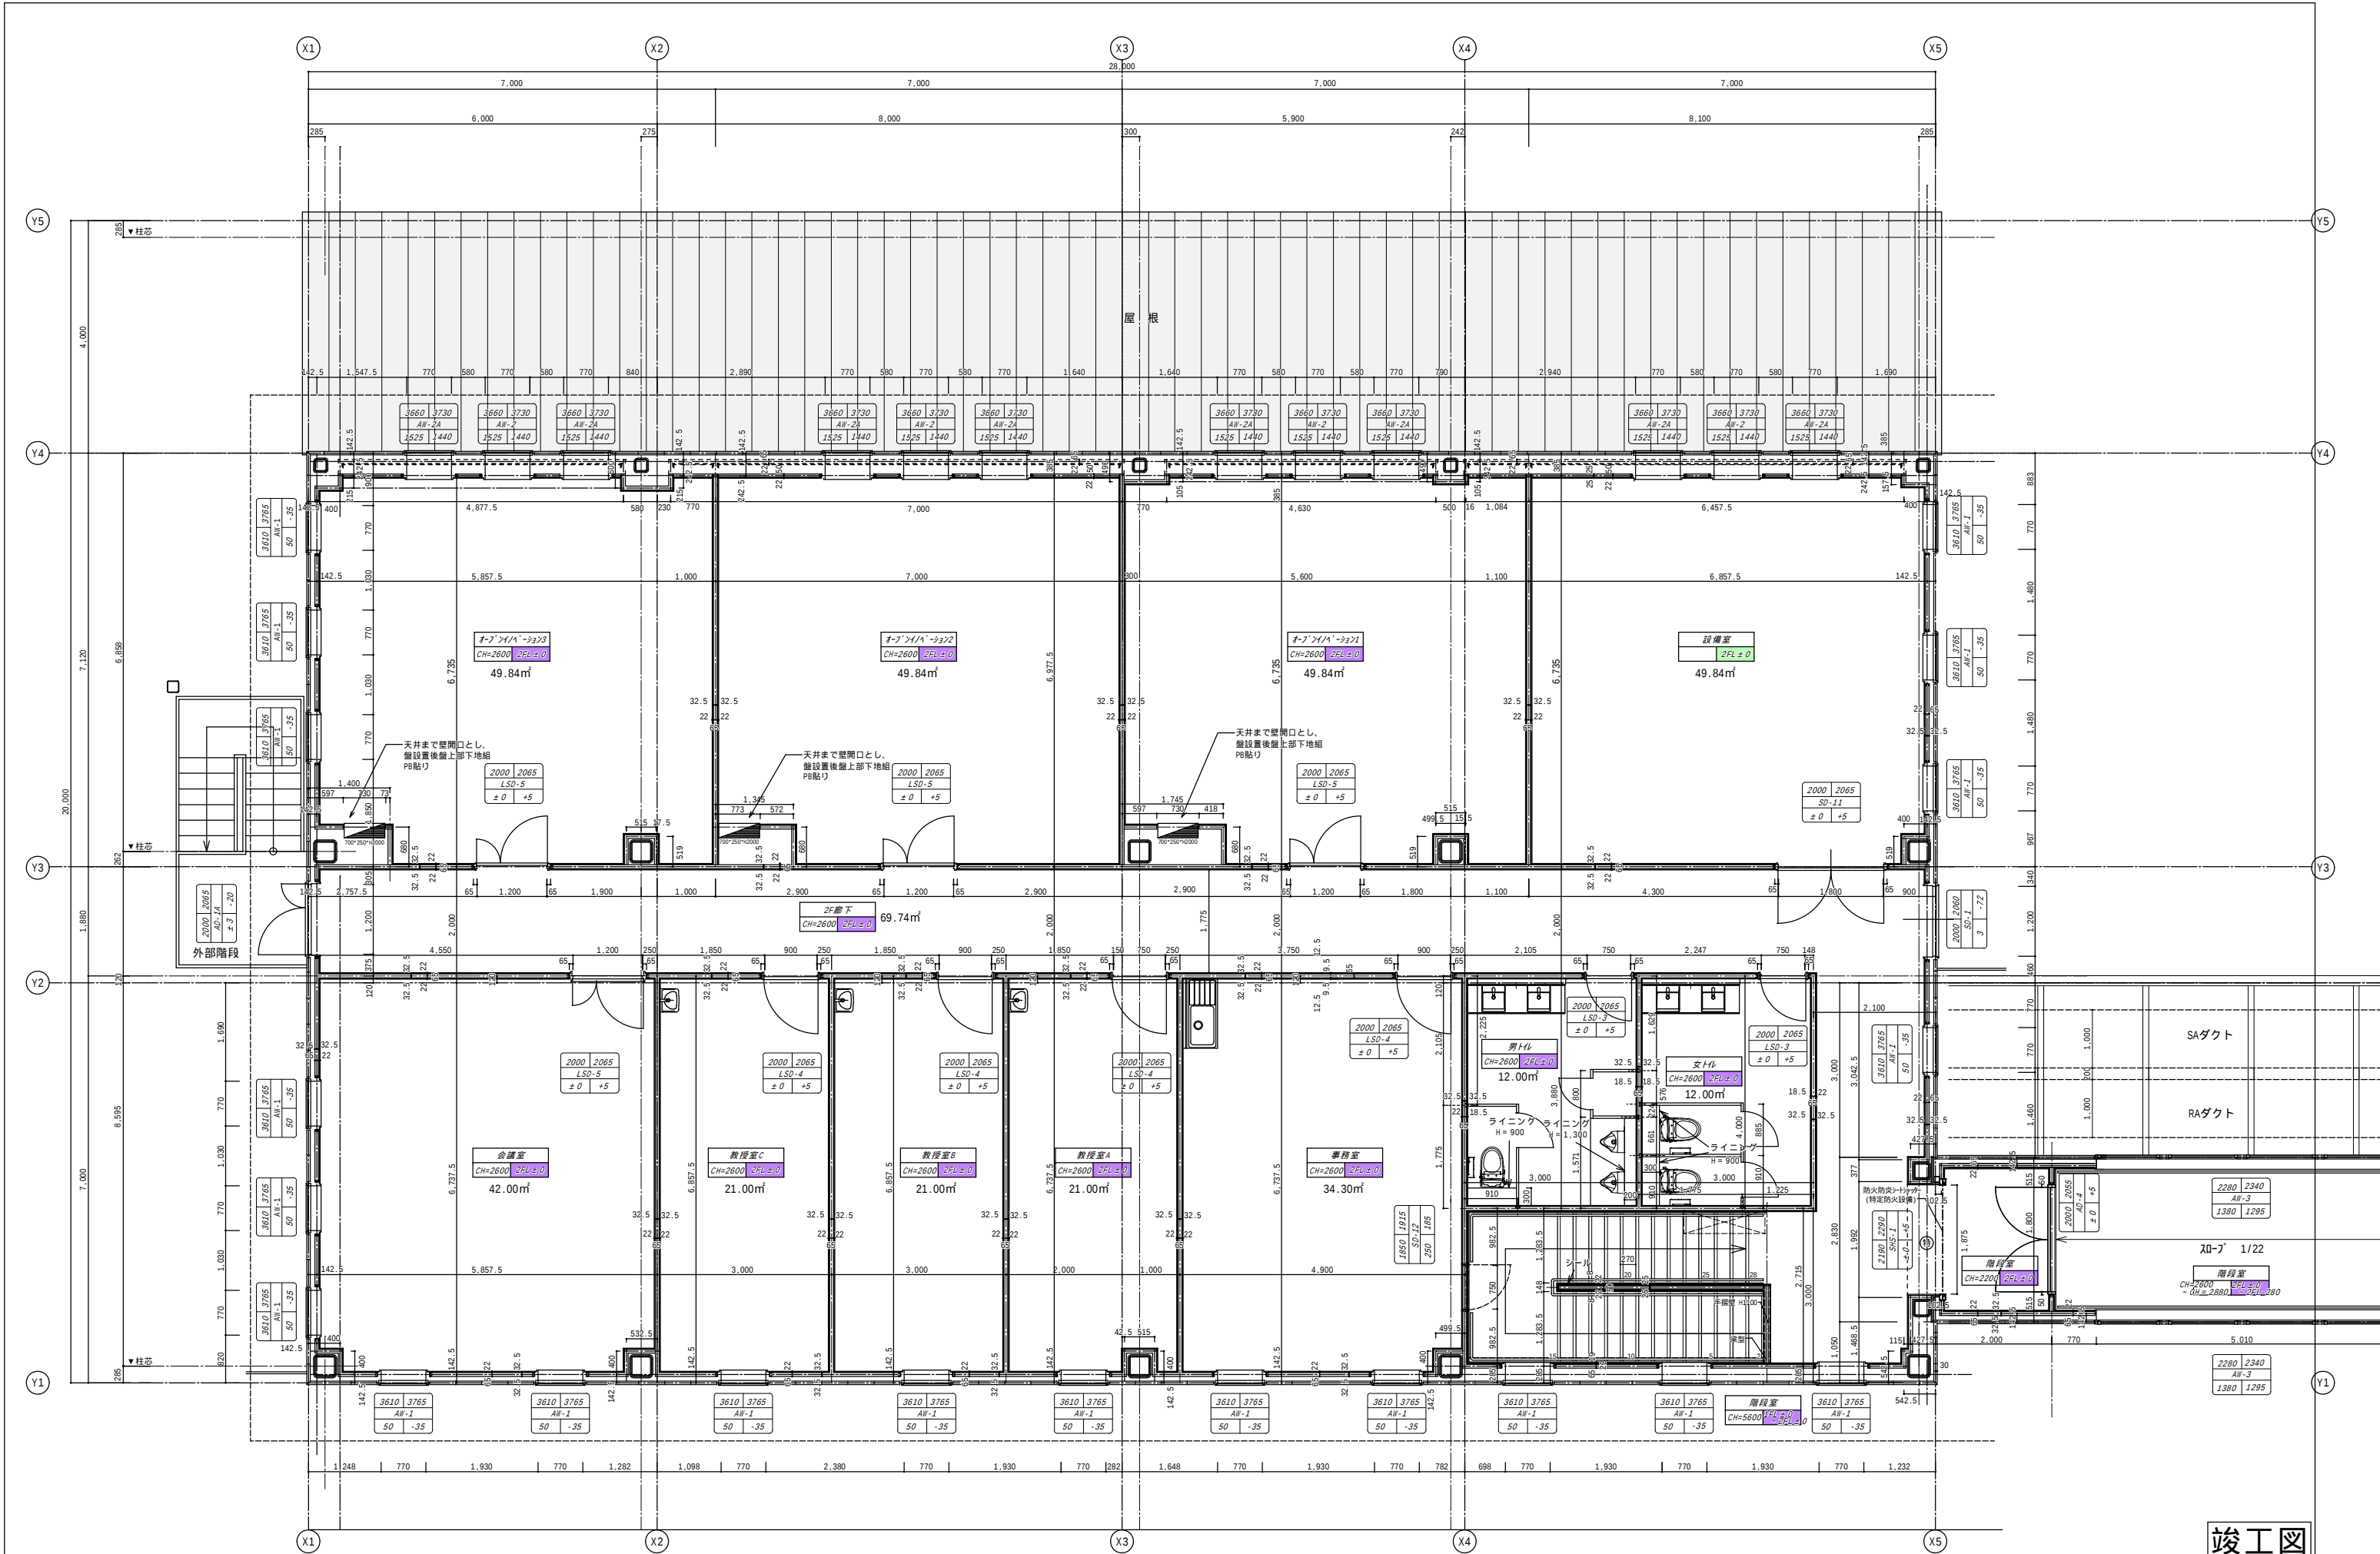

竣工図